

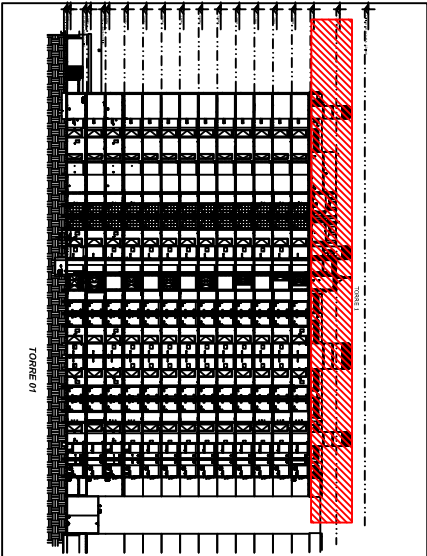


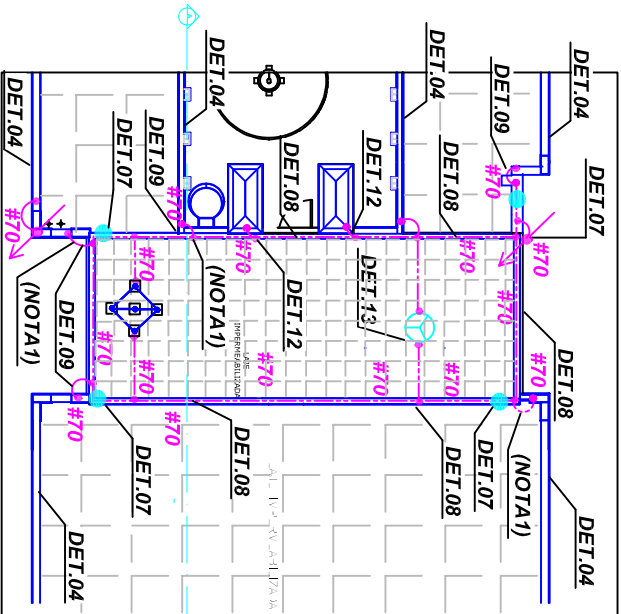

PLANTA CHAVE

TORRE 01
SEM ESCALA

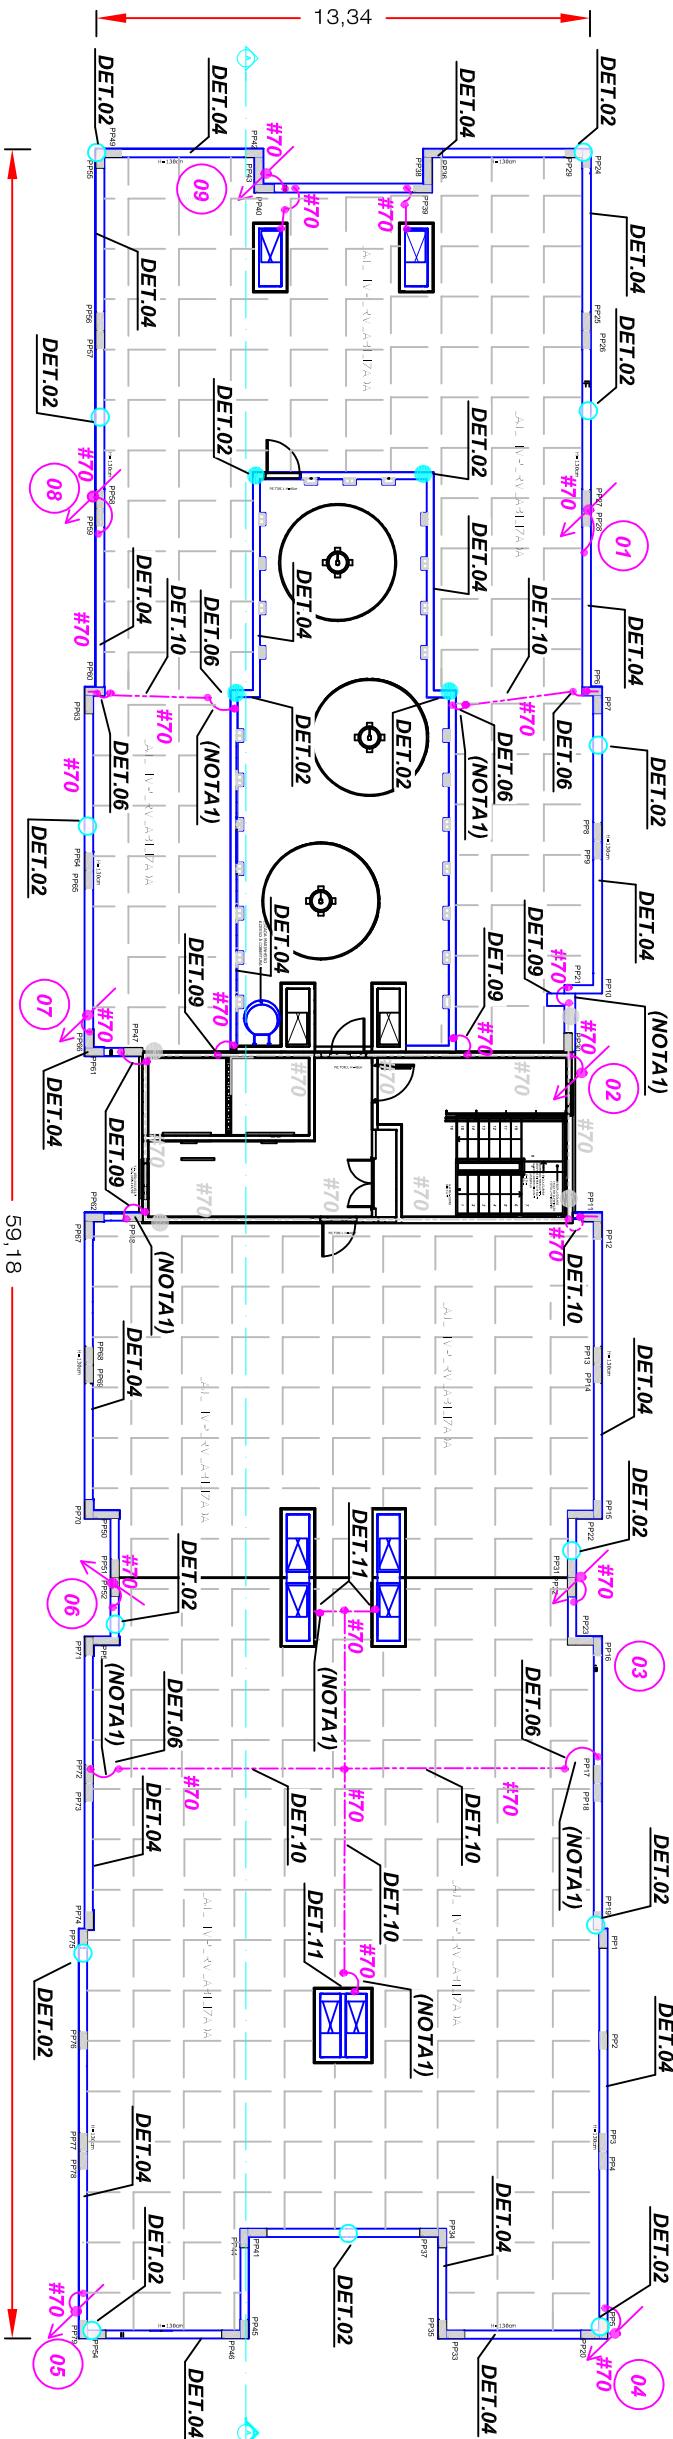

PLANTA BAIXA - TORRE 01

COBERTURA - RESERVATÓRIO ENCOBERTO 7460-L0-SPD-R-0004-PBP-COB-R01

ESCALA 1:200

NOTAS:

NOTA01: ELEMENTOS METÁLICOS EXERCENDO A FUNÇÃO DE CAPTORES NATURAIS NA COBERTURA DA EDIFICAÇÃO, BEM COMO INTERLIGAÇÕES EM DESNIVEIS DE ALTURA NA MALHA CAPTORA FORAM EXECUTADAS ATRAVÉS DE PERFIL DE ALUMÍNIO SECÇÃO #70mm², CONFORME ITEM 6.2 E TABELA 06 DA NBR 5419-3:2015/ET-1.2018.

A				
ORIG.	09/MAR/2026	JLR	JLR	SISTEMA DE PROTEÇÃO CONTRA DESCARGAS ATMOSFÉRICAS - COMO CONSTRUÍDO.
REV.:	DATA:	EXEC.:	VERIF.:	APROV.:



+55 51 3097 - 8250

pararrayos e pararrayos.com.br

www.pararrayos.com.br

Projetista: JOÃO ROSA	Resp. Técnico: JOÃO LUIS R. DA ROSA	Eng. Eletr. - CREA RS 075305	Escala: 1:200
Desenhista: JOÃO LUIS	Obra: GRAND PARK MOINHOS	Cod. 10095	Prancha: REV. 04/11 01

Proprietário: MELNICK GEMINI EMPREENDIMENTOS LTDA.

Endereço: AV. DR. SEZEFREDO AZAMBUJA VIEIRA, 2177-CANOAS-RS

Empreend.: SPD A EXTERNO E ATERRAMENTO

Título: COBERTURA - RESERVATÓRIO ENCOBERTO - TORRE 01

Nº Doc.
DE-10095-004

Aprovação:

Reserva-se, a Pararrayos todo e qualquer direito atinente à propriedade intelectual, decorrente da criação da respectiva documentação elaborada referente a obra 10095, bem como procedimentos internos, não permitindo a parte contratante a reprodução, mesmo que parcial, do material, conforme os seus interesses, de acordo com preceitos insculpidos na Lei nº. 9.279, de 14 de Maio de 1996, que regula direitos e obrigações relativos à Propriedade Industrial.